Projektowanie i Nadzór Budowlany Péter Eröss ul. Szkolna 11/23 38-200 Jasło			
Nazwa obiektu i adres:	Projekt stałej zmiany organizacji ruchu na drogach gminnych, ul. Kościelna i Plac Zamkowy – w tym dwa „sięgacze" (nr 113517R, nr ewid. 843) w Nowym Żmigrodzie, gmina Nowy Żmigród		
Inwestor i adres:	Urząd Gminy Nowy Żmigród, ul. Mickiewicza 1, 38-230 Nowy Żmigród		
Stadium:	Projekt organizacji ruchu		
Przedmiot rys:	Mapa ewidencyjna – istniejący stan organizacji ruchu		Skala 1:500
PROJEKTANT: Mgr inż. Péter Eröss uprawniony do projektowania dróg oraz typowych mostów i przepustów w specjalności konstrukcyjno – inżynierskiej upr. Nr GT-8341/40/77 38 – 200 Jasło ul. Szkolna 11/23 tel. 013 4465536		Data: 06.2017	Nr Rys. 2

URZĄD GMINY NOWY ŻMIGRÓD
38-230 Nowy Żmigród
ul. Mickiewicza 2
tel. (13) 44 15 021
NIP 687-2[illegible]-07 REGON 000549387

Za zgodność kserokopii
z oryginałem
Nowy Żmigród, dn. 24 SIE 2017

Z up. Wójta
Mateusz Buczyński
Sekretarz Gminy

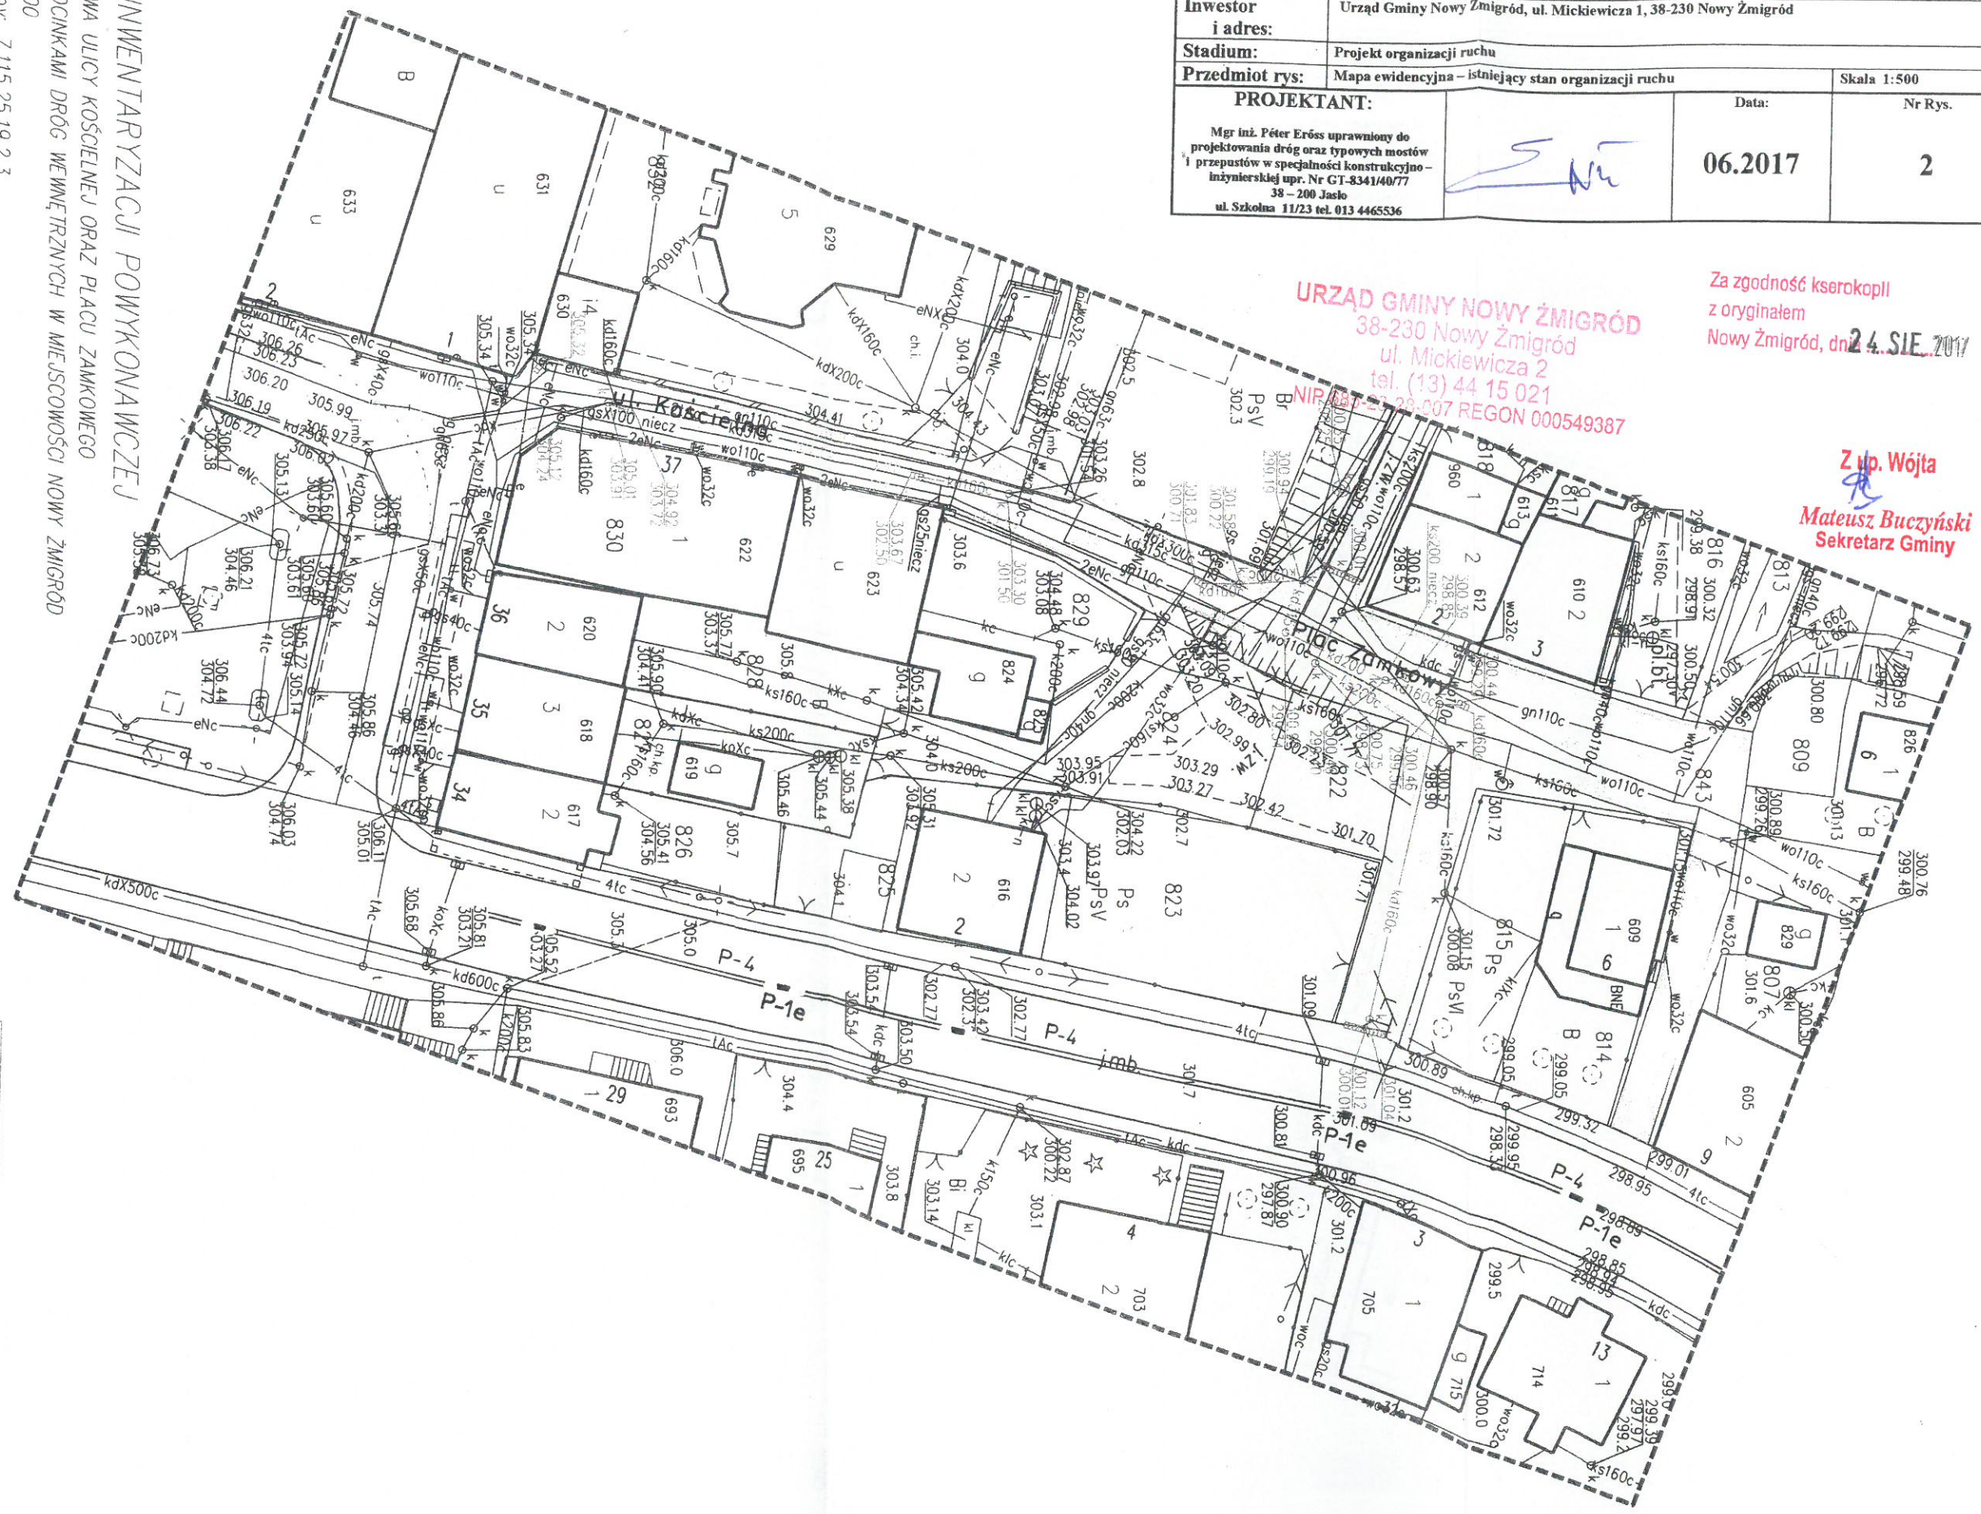

MAPA INWENTARYZACJI POWYKONAWCZEJ

PRZEBUDOWA ULICY KOŚCIELNEJ ORAZ PLACU ZAMKOWEGO
WRAZ Z ODCINKAMI DRÓG WEWNĘTRZNYCH W MIEJSCOWOŚCI NOWY ŻMIGRÓD

skala: 1:500
arkusz mapy: 7.115.25.19.2.3
działka: 843
woj. podkarpackie, powiat jasielski, jednostka ewidencyjna: Nowy Żmigród [180507_2]
obręb: Nowy Żmigród [0014]
I.ks.rob.: BUGPK.031.2016
ID.zgł.: 6640.1860.2016

Gorlice, dn. 2016-10-24,

wykonał:

Przyjęto do zasobu geodezyjnego i kartograficznego materiały powykonawcze zasobu geodezyjnego i kartograficznego mapy zasadniczej w postaci numerycznej o treści zgodnej z materiałem wyjściowym

Godło pracy geodezyjnej

geoportal.gov.pl

identyfikator zgłoszenia

2016-2506

Data wpisu do rejestru zasobu geodezyjnego i kartograficznego

Imię, nazwisko i podpis osoby przyjmującej materiały do zasobu

Geodeta Powiatowy